


3 IMPLANTAÇÃO

ESCALA 1:500

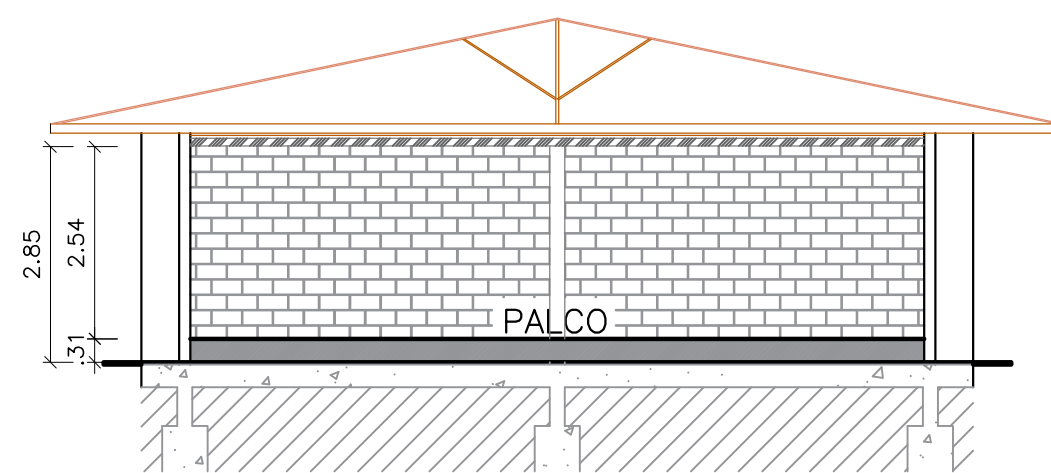

5 CORTE BB

ESCALA 1:100

QUADRO DE ESQUADRIAS			
REF.	Dimensões (cm)	QUANT.	TIPO
P1	190x280	1	2 FOLHAS - METÁLICA COM VIDRO
P2	214x280	2	2 FOLHAS - METÁLICA COM VIDRO
P3	80x282	1	1 FOLHA - METÁLICA COM VIDRO
P4	60X210	1	1 FOLHA - MADEIRA
A1	107x204/105	1	VÃO
JA-1	378x180/100	8	BASCULANTE/CORRER - METÁLICA COM VIDRO
JA-2	384x180/100	2	BASCULANTE/CORRER - METÁLICA COM VIDRO
JA-3	273x180/100	4	BASCULANTE/CORRER - METÁLICA COM VIDRO
JA-4	95x280	2	FIXA - METÁLICA COM VIDRO
JA-5	388x30/250	2	BASCULANTE - METÁLICA COM VIDRO
JA-6	433x30/250	1	BASCULANTE - METÁLICA COM VIDRO

NOTAS

1 - Medidas em metros.

LEGENDA

MAPA-CHAVE

VERIFICAÇÃO

APROVAÇÃO

CONTRATANTE:

PREFEITURA MUNICIPAL DE ENGENHEIRO NAVARRO

OBRA:

PROJETO ARQUITETÔNICO REFORMA DO CLUBE DE ENGENHEIRO NAVARRO

PLANTA BAIXA - AS BUILT, PLANTA DE COBERTURA, IMPLANTAÇÃO, QUADRO DE ESQUADRIAS, CORTES, IMAGENS E CROQUI DE LOCALIZAÇÃO



CARVALHO AMARAL ENGENHARIA
CNPJ Nº: 16.783.066/0001-35
Avenida Mestre Fimino, nº 726,
1º andar, Centro, Montes Claros/MG,
CEP: 39401-074

RESPONSÁVEL TÉCNICO: LWAN MATHEUS COSTA SOUZA

MUNICÍPIO/ÁREA: MUNICÍPIO DE ENGENHEIRO NAVARRO

ENDEREÇO DA OBRA: ENGENHEIRO NAVARRO

DATA: 07/07/2021

ESCALA: INDICADA

PRANCHA:

ARQUIVO: DE-2021.1568-MG.ENG-ARQ-EXE.001=0

01/06