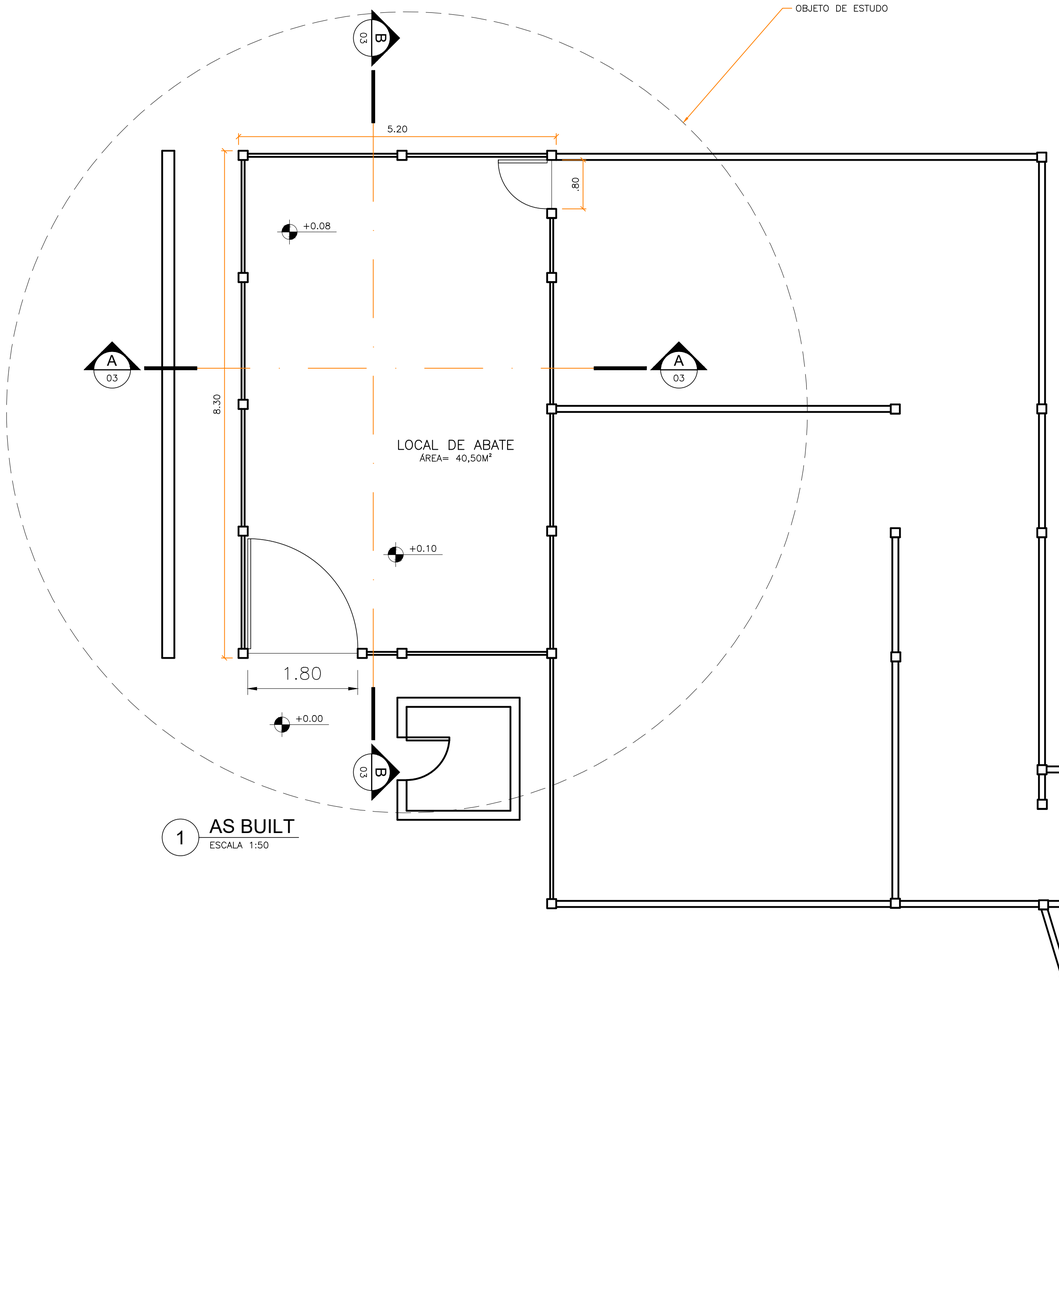

1 AS BUILT
ESCALA 1:50

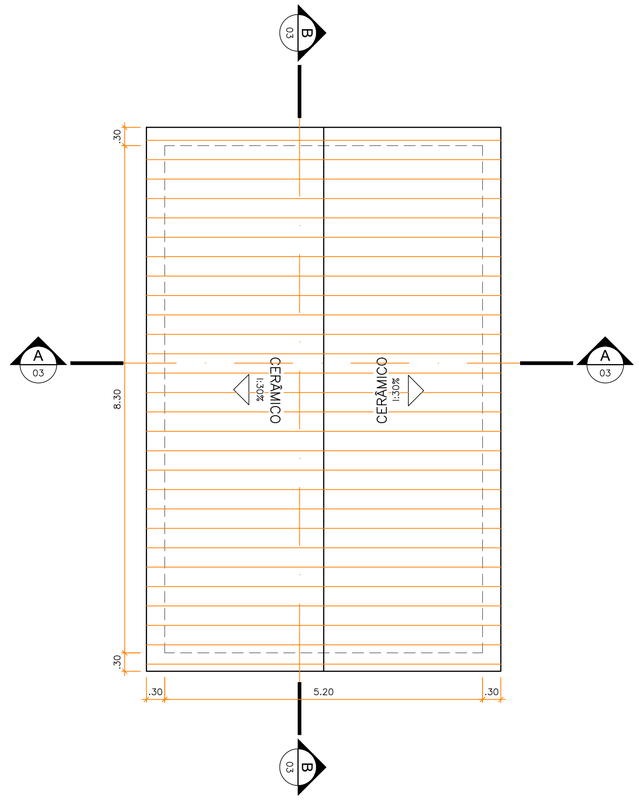

2 COBERTURA - AS BUILT
ESCALA 1:50

NOTAS

1 – Medidas em metros.
2 – Todo o piso terá declividade mínima de 1% em direção a canaleta para o perfeito escoamento do líquído.

LEGENDA

MAPA–CHAVE

ATUALIZAÇÃO

REV.	DESCRIÇÃO	DATA	EXEC.	VERIF.	APROV.
0	EMISSÃO INICIAL	03/09/21	V.D.S	V.S.R	V.S.R

CONTRATADA: CARVALHO AMARAL ENGENHARIA
CNPJ Nº: 16.783.066/0001–35
Avenida Mestra Fininha, nº 726, 1º andar
Centro, Montes Claros/MG,
CEP: 39401–074

RESP. TEC. VITOR SOARES RAMOS
REG. CREA: MG 241.720/D

CONTRATANTE: PREFEITURA MUNICIPAL DE ENGENHEIRO NAVARRO
CNPJ Nº: 17.697.152/0001–98
Rua José Marques Caldeira,329
Centro, Engenheiro Navarro/MG,
CEP: 39.363–000

MUNICÍPIO/ÁREA: MUNICÍPIO DE ENG. NAVARRO/MG
RESPONSÁVEL CONTRATANTE: PREF. MUNICIPAL DE ENG. NAVARRO/MG

TÍTULO: PROJETO ARQUITETÔNICO
REFORMA DO MATADOURO
AS BUILT E COBERTURA

ENDEREÇO DA OBRA: ENGENHEIRO NAVARRO – MG

DATA: 24/03/2022
ESCALA: INDICADA
PRANCHA: 01/03
ARQUIVO: DE–2022.1648–MG.ENG–ARQ–EXE.001=1