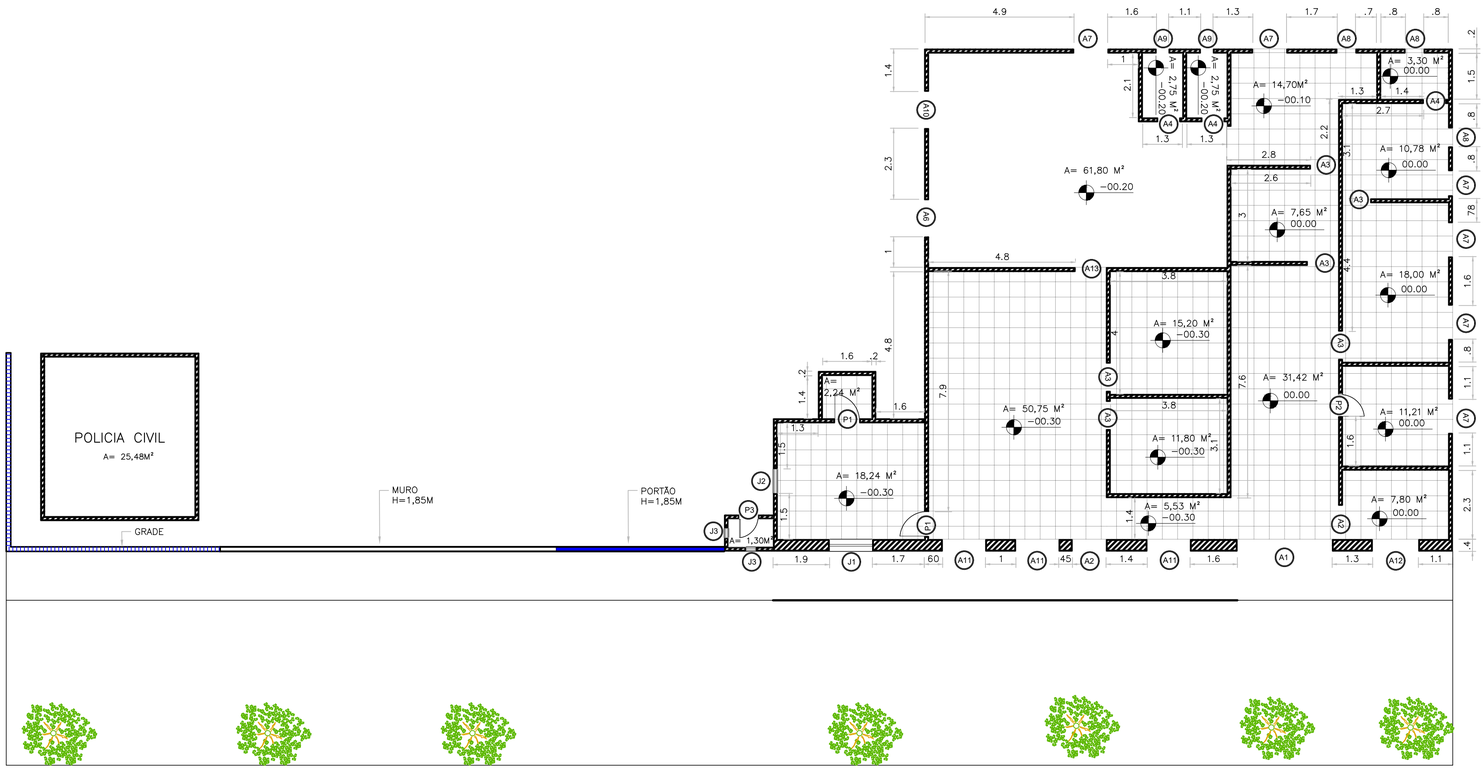

1 AS BUILT
ESCALA 1:100

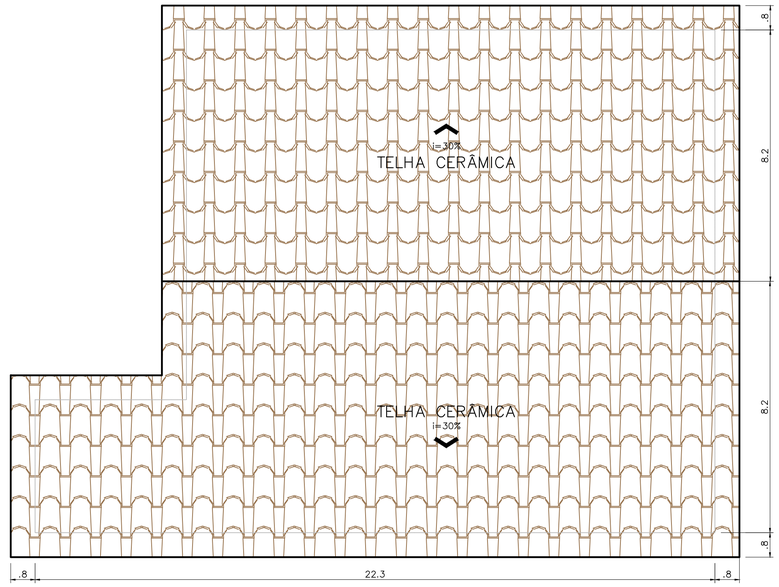

2 PLANTA DE COBERTURA - AS BUILT
ESCALA 1:100

MAPA DE ESQUADRIAS

LEGENDA DE PORTAS E JANELAS

REF.	Dimensões (cm)	QUANT.	TIPO
P1	80 x 210	2	01 folha - madeira de abrir
P2	70X210	1	01 folha - madeira de abrir
P3	60X210	1	01 folha - madeira de abrir
A1	310X210	1	abertura sem porta
A2	110X210	2	abertura sem porta
A3	90X210	6	abertura sem porta
A4	70X210	3	abertura sem porta
A5	80X210	1	abertura sem porta
A6	120X210	1	abertura sem porta
A7	110X180/100	5	abertura sem janela
A8	60X60/135	3	abertura sem janela
A9	40X50/170	2	abertura sem janela
A10	120X110/100	1	abertura sem janela
A11	120X110/115	3	abertura sem janela
A12	150X120/115	1	abertura sem janela
A13	100X210	1	abertura sem porta
J1	140X120/115	1	esquadria de aço com vidro
J2	80X70/100	1	esquadria de aço com vidro
J3	30X30/150	2	esquadria de aço com vidro

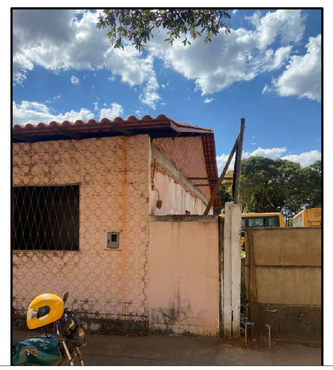

NOTAS	VERIFICAÇÃO	APROVAÇÃO
1 – MEDIDAS EM METROS		

CONTRATANTE: PREFEITURA MUNICIPAL DE ENGENHEIRO NAVARRO
CNPJ Nº: 17.697.152/0001-86
Rua José Marques Caldeira,329 Centro, Engenheiro Navarro/MG, CEP: 39.363-000

CONTRATADA: CARVALHO AMARAL ENGENHARIA
CNPJ Nº: 16.783.066/0001-35
Avenida Mestra Fininha, nº 726, 1º andar, Centro, Montes Claros/MG, CEP: 39401-074

OBRA: PROJETO ARQUITETÔNICO
REFORMA DA PREFEITURA MUNICIPAL
CONSTRUÇÃO, PLANTA DE COBERTURA, PLANTA DE PISO FACHADA E QUADRO DE ESQUADRIAS

RESPONSÁVEL TÉCNICO: LWAN MATHEUS COSTA SOUZA — CREA: MG 255.542/D
MUNICÍPIO/ÁREA: MUNICÍPIO DE ENGENHEIRO NAVARRO/MG
ENDEREÇO DA OBRA: RUA OLHOS D'ÁGUA – CENTRO

VERIF.:	SETEMBRO/2021	DATA: 03/09/2021	ESCALA: INDICADA
CREA:	SETEMBRO/2021		
APROV.:	SETEMBRO/2021	ARQUIVO: DE-2021.1614-MG.ENG-ARQ-EXE.001=0	PRANCHA: 01/05
CREA:	SETEMBRO/2021		